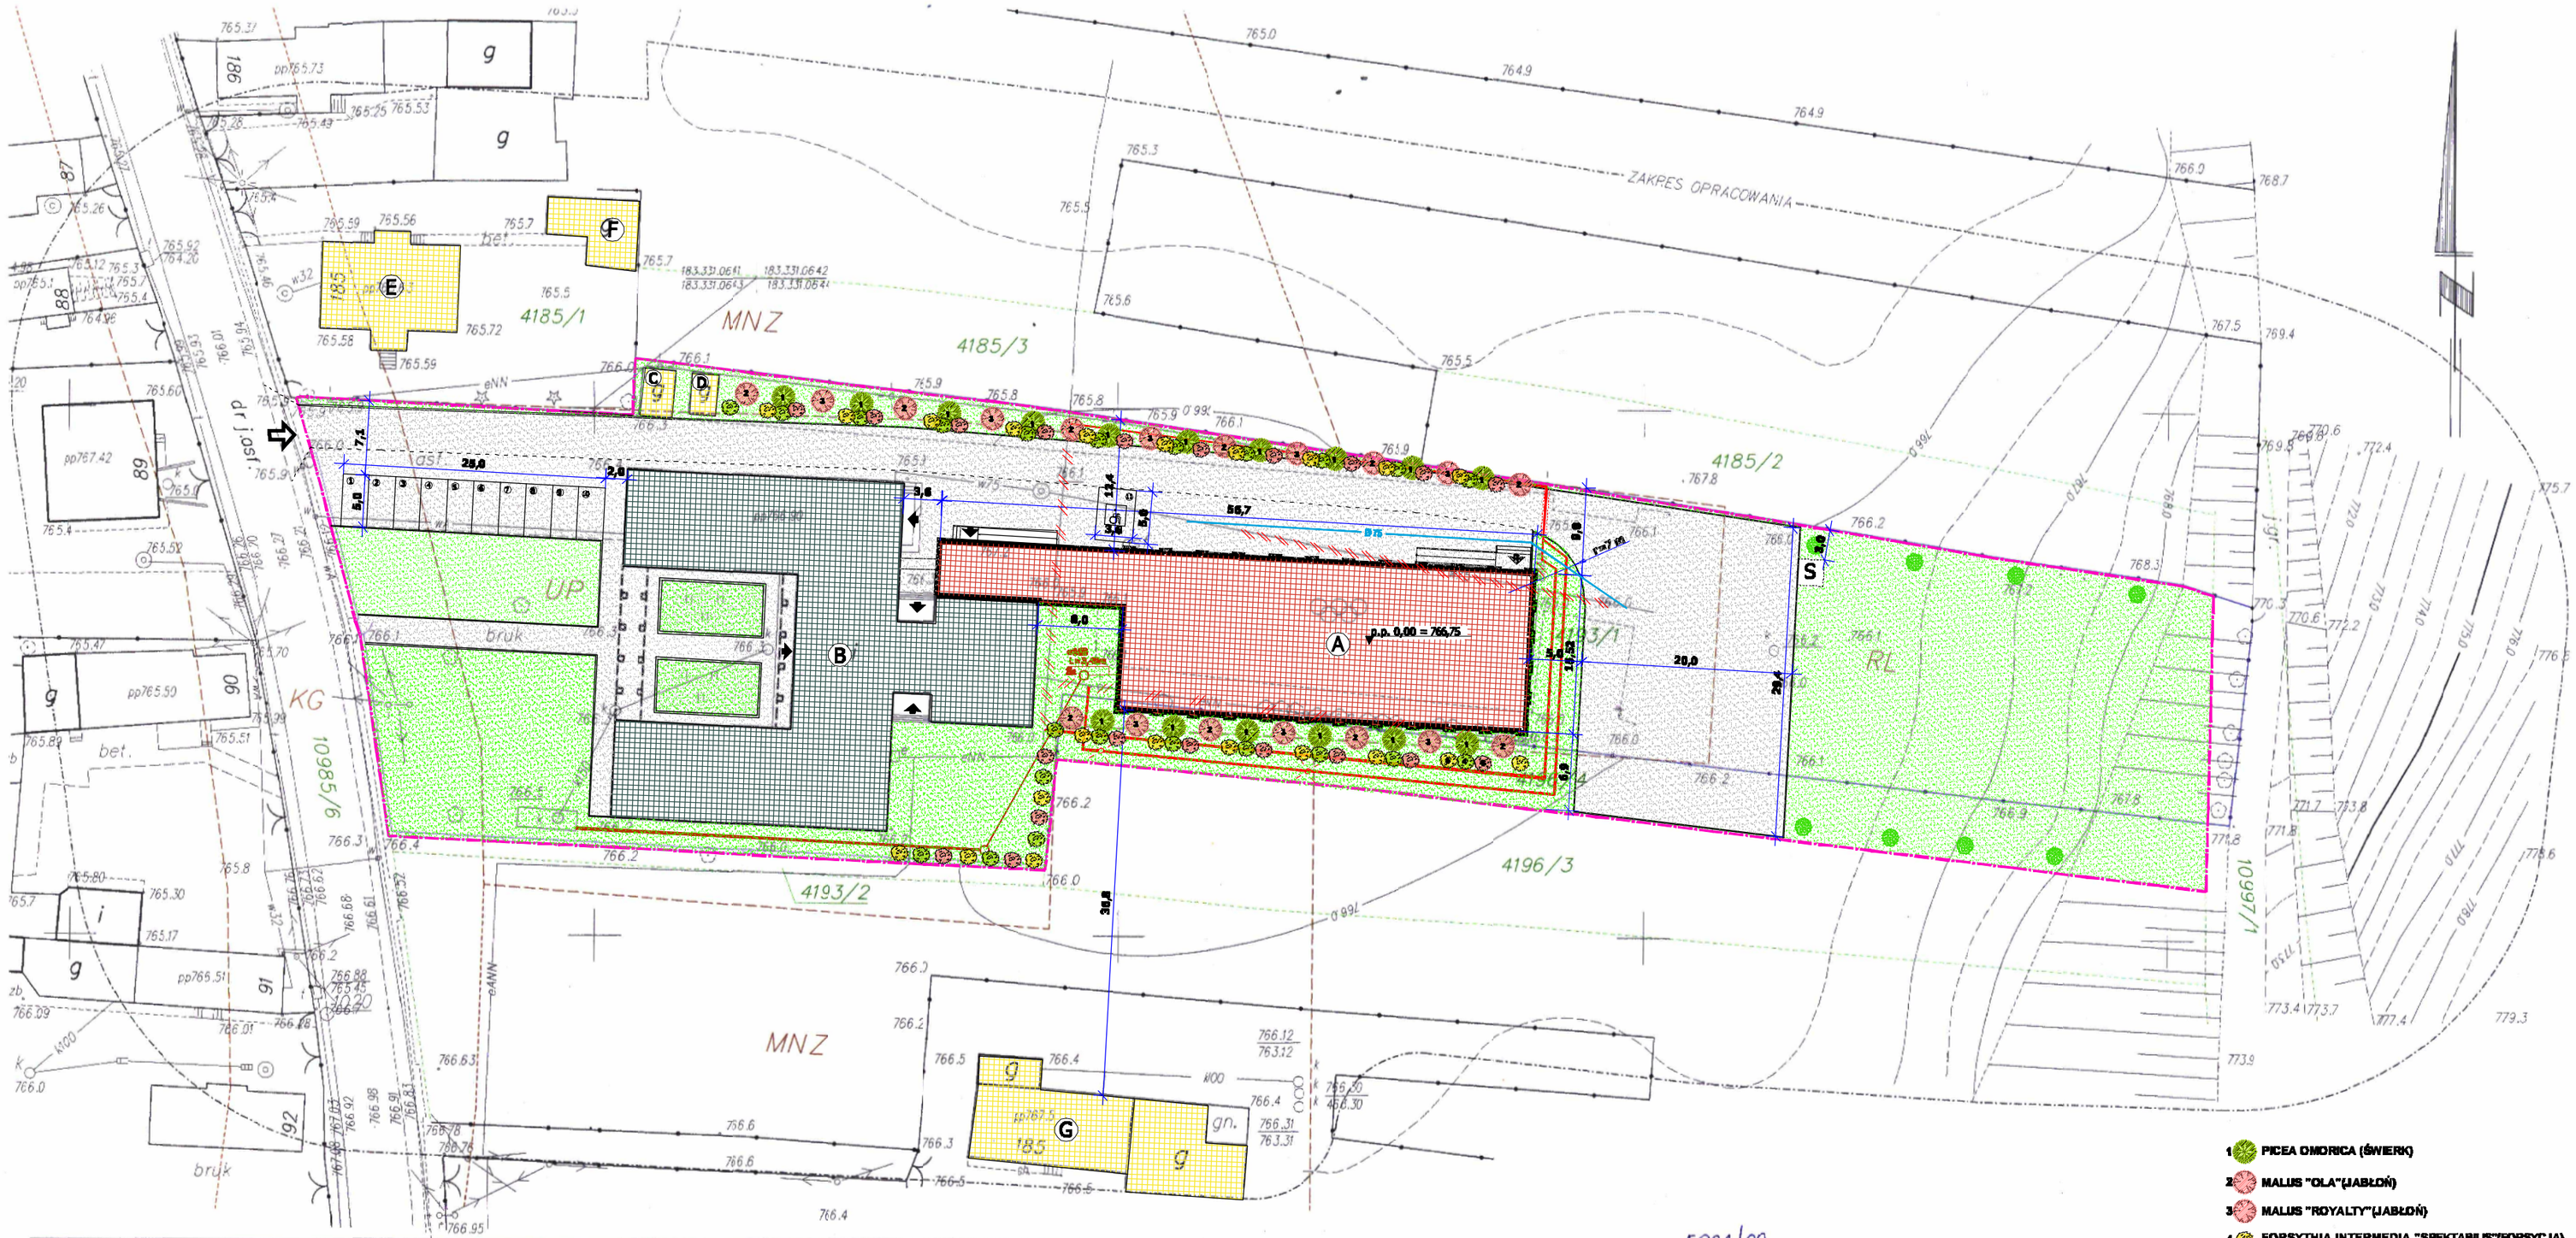

1 PICEA OMORICA (ŚWIERK)
2 MALUS "OLA"(JABŁOŃ)
3 MALUS "ROYALTY"(JABŁOŃ)
4 FORSYTHIA INTERMEDIA "SPEKTABILIS"(FORSYCJA)
5 PHILADELPHUS "VIGINAL"(JAŚMINOWIEC)
6 CHAENOMELES SUPE "ELLY MOSSEL"(PIGWOWIEC)

MAPA DO CELÓW PROJEKTOWYCH

Skala 1:500

Województwo: Małopolskie Powiat: Nowotarski Gmina: CZARNY DUNAJEC

Miejscowość: CHOCHOŁÓW Dz. ewid.: 4193/1, 4196/4

Powstała na podstawie mapy syt.-wys. uzupełniona pomiarem bezpośrednim.
Kolorem niebieskim oznaczono granice użytkowania, kolorem zielonym linią przerywaną oznaczono granice wynikające z mapy ewidencji gruntów, kolorem brązowym linie rozgraniczające tereny o różnym przeznaczeniu wynikające z mpzo.
Nie może służyć do celów rozgraniczeniowych.

Stan na dzień: 07-02-2009

sekcja: 183.331.0641, 183.331.0642, 183.331.0643, 183.331.0644

Uwaga: Nie wyklucza się istnienia w terenie innych nie wykazanych w niniejszej mapie urządzeń podziemnych, które nie były zgłoszone do inwentaryzacji.

Wykonał:

USŁUGI GEODEZYJNO - KARTOGRAFICZNE
Wojciech Lubelski
34-424 Szaflary, ul. W. Orkana 25
tel.(018) 27 552 36, 606 124 307
NIP 736-126-05-94 REGON 12013016[illegible]

Sporządził: inż. Wojcech Lubelski
GEODETA UPRAWNIONY, nr upr. 19194
Zlecenie...07/03/2009.....
Szaflary dnia...10.03.2009 r.....
Podpis.....

5031/08

STAROSTWO POWIATOWE W NOWYM TARGU
Powiatowy Ośrodek Dokumentacji Geodezyjno-Kartograficznej
34-400 Nowy Targ, ul.Harcerska 1
W obszarze oznaczonym linią ...ramową... dokonano aktualizacji treści mapy zasadniczej. Dokumenty z pomiaru uzupełniającego przyjęto do zasobu powiatowego pod nr 4505/123/08 i zaewidencjonowano pod nr [illegible]
Niniejsza mapa może służyć do celów projektowych. Projektowane obiekty budowlane wymagające pozwolenia na budowę podlegają wytyczeniu i inwentaryzacji powykonawczej przez jednostkę uprawnioną do wykonywania prac geodezyjnych.
- 8 KWI. 2009 Nowy Targ, data
Z up. STAROSTY
imię i nazwisko
stanowisko służbowe
mgr inż. Elżbieta Babuzek
Kierownik Powiatowego Ośrodka
Dokumentacji Geodezyjno-Kartograficznej
w Nowym Targu

STAROSTWO POWIATOWE W NOWYM TARGU
Powiatowy Ośrodek Dokumentacji Geodezyjno-Kartograficznej
34-400 Nowy Targ, ul.Harcerska 1
Poświadcza się zgodność niniejszego dokumentu z oryginałem przyjętym do państwowego zasobu geodezyjno-kartograficznego
70004 - Nowy Targ
nazwa organu przechowującego oryginał
nr ewid. 4505/123/08 z dnia: 8.04.2009
27 PAŹ. 2009 Nowy Targ, data
Z up. STAROSTY
imię i nazwisko
stanowisko służbowe
mgr inż. Elżbieta Stemp
Kierownik Powiatowego Ośrodka
Dokumentacji Geodezyjno-Kartograficznej

STAROSTA NOWO[illegible]
34-400 Nowy Targ, ul. [illegible]
Na podstawie art.28 ust.1 ustawy z dnia 17 maja 1989 r. [illegible] geodezyjne i kartograficzne (Dz. U. z 2000 r. Nr 100, pozycja 1086 i Nr 120, pozycja 1268 oraz z 2001 r. Nr 154, pozycja 1800) uzgadnia projektowanych sieci uzbrojenia terenu:
a) podziemnego kanału co, cw i zimnej wody
b) przyłącza kanalizacyjnego
c) przebudowy sieci wodociągowej i energetycznej
w zakresie zgodnym z projektowanym celu gimnastycznym
Uzgodnienie usytuowania sieci uzbrojenia terenu podlegał wykonaniu, i geodezyjnej inwentaryzacji powykonawczej przez jednostkę uprawnioną do wykonywania prac geodezyjnych. W razie niezgodności na wizji sieci uzbrojenia terenu z załączonymi szkicami i mapą, która jest przedmiotem uzgodnienia, należy je wyjaśnić z wykonawcą projektu oraz właścicielem urządzeń administrującym tych sieci. Uzgodnienie nie zwalnia wykonawcy z wymogów powykonawczych inwentaryzacji geodezyjnej sieci uzbrojenia terenu.
Uzgodnienie usytuowania projektowanych sieci uzbrojenia terenu nie obejmuje wartości przewidzianych w § 3 ust. 2 pkt 1 rozporządzenia Ministra Rozwoju Regionalnego i Budownictwa z dnia 7 września 2001 r. w sprawie geodezyjnej, kartograficznej sieci uzbrojenia terenu oraz zasobów urządzenia dokumentacji projektowej (Dz. U. Nr 38, poz. 454).
sygn. opinii 3-109/2009
03 LIS 2009 Nowy Targ, dnia
Z up. STAROSTY
Antoni Kolasa
Przewodniczący Powiatowego Zespołu
Uzgadniania Projektów Zagospodarowania Terenu